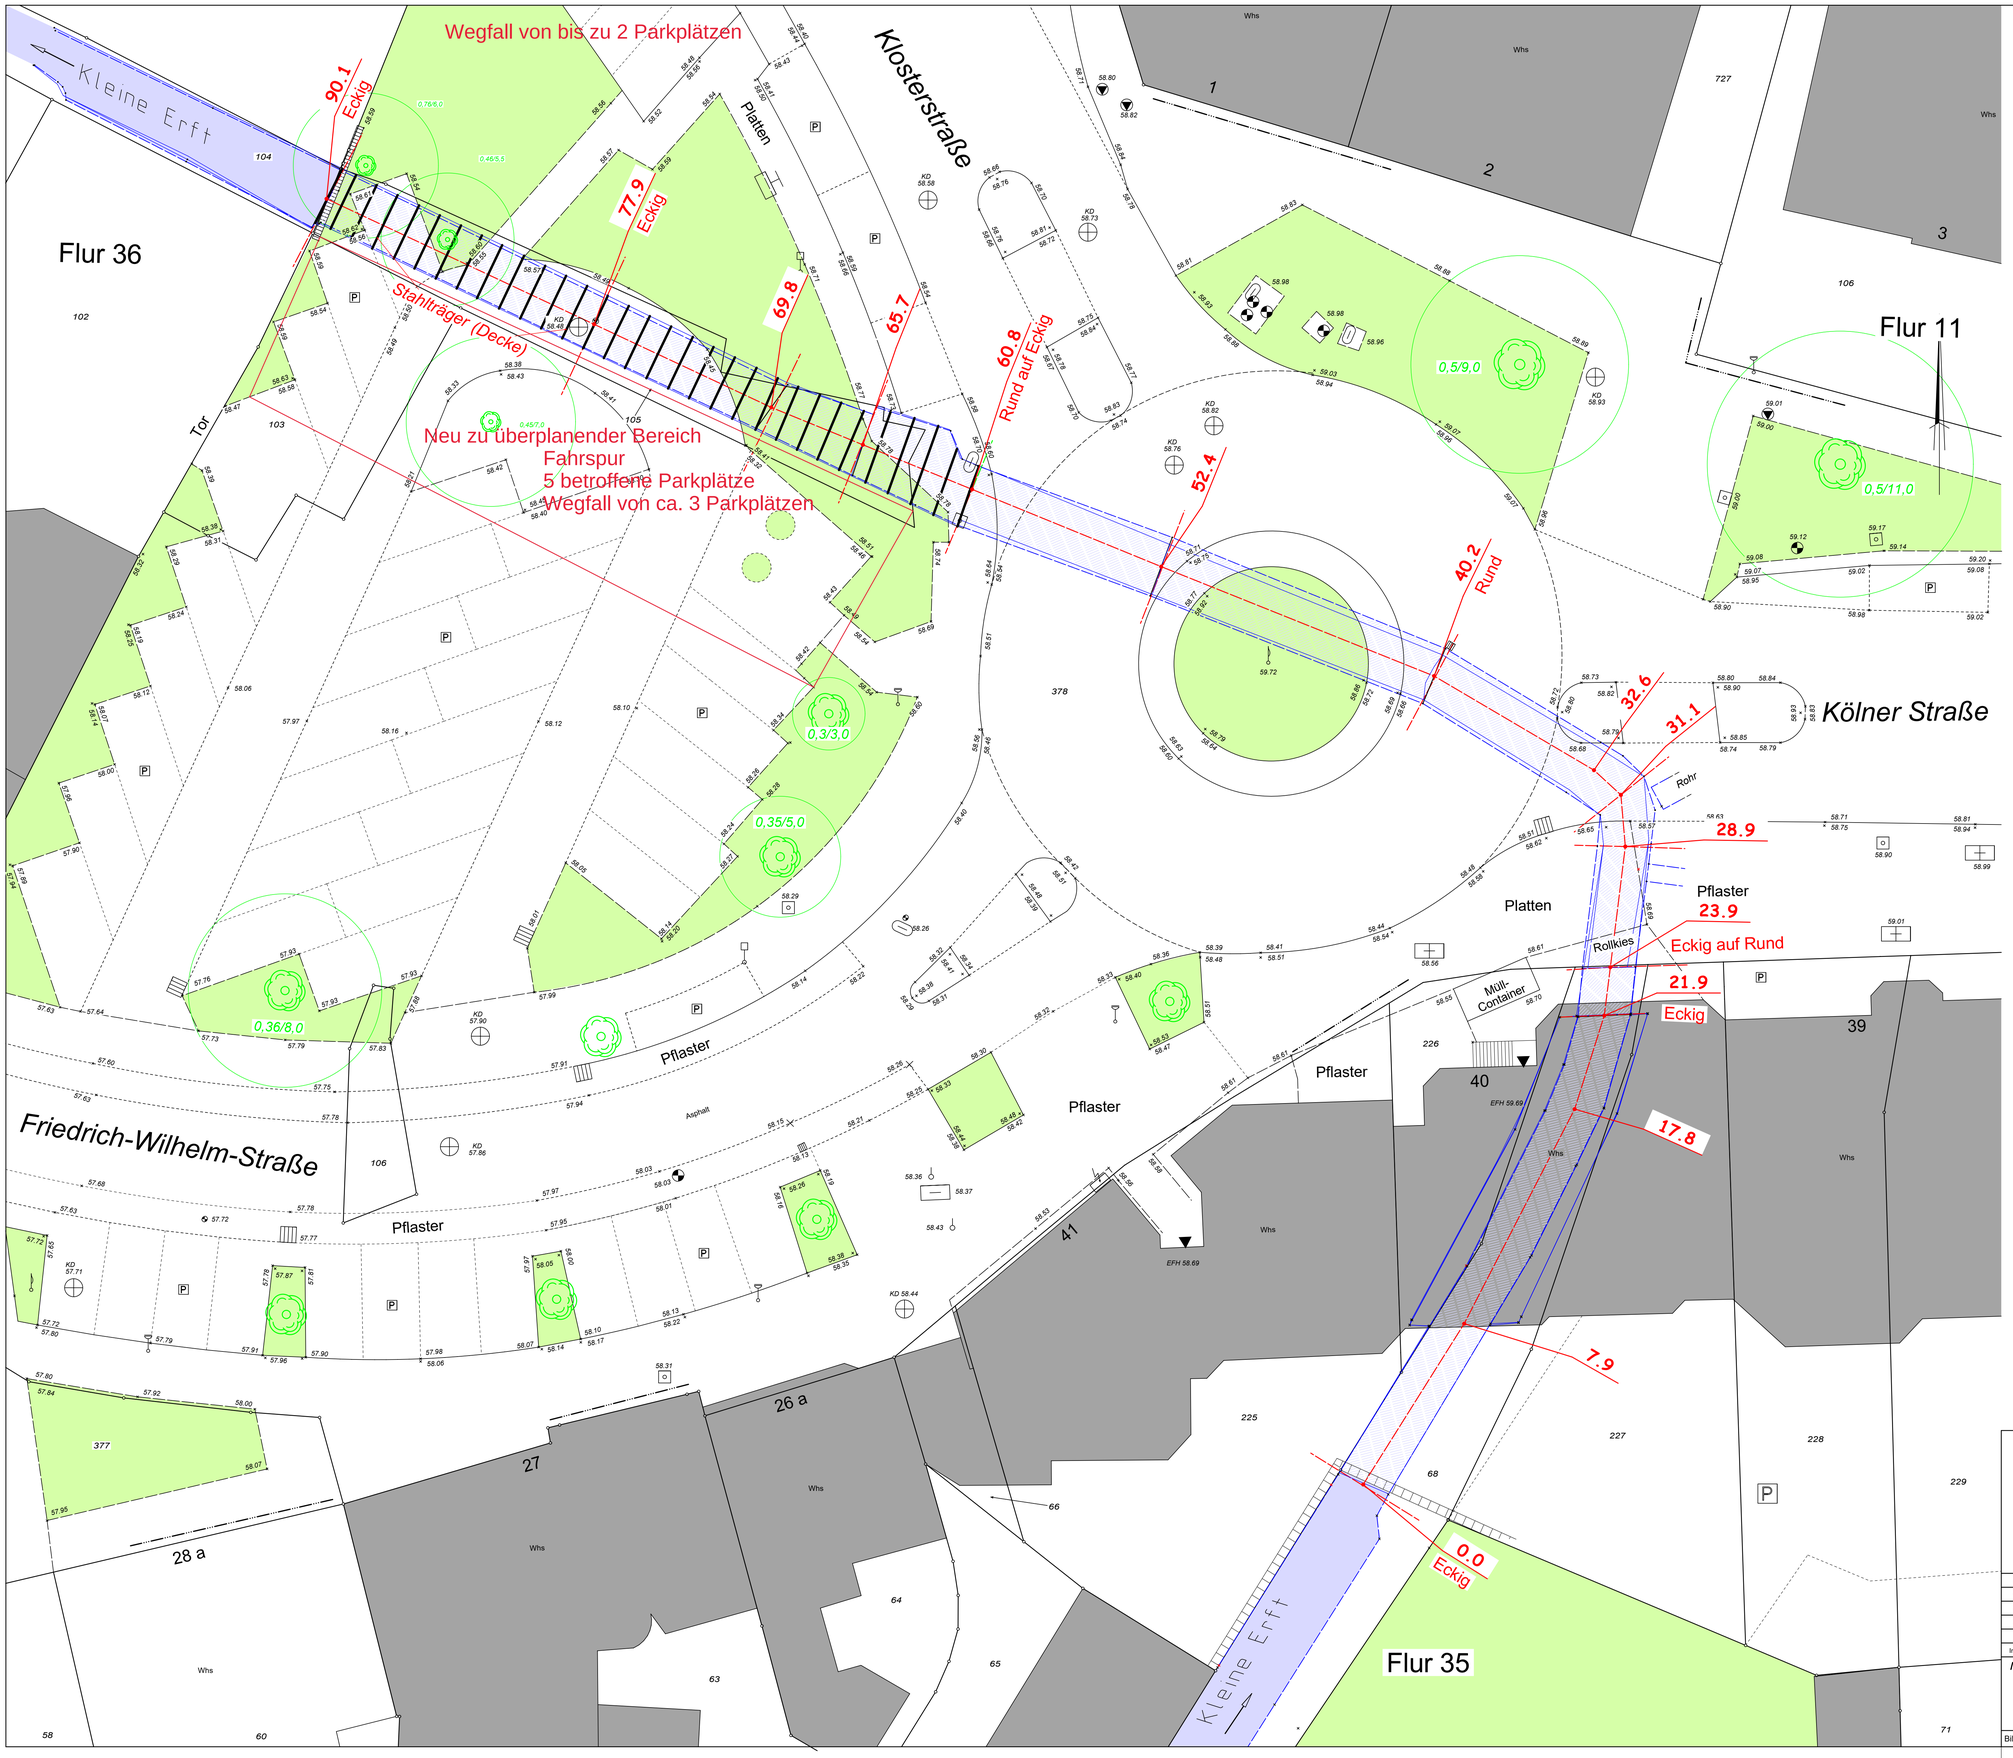

Gemeinde Bedburg
Gemarkung Bedburg
Flur 35, 36

Bestandsplan Topographie

für den Bereich des Brückenbauwerks 07 "Kleine Erft" in Bedburg

Höhen im System DHHN 2016

Index	Änderung	Datum	Name	Auftragsnr.
5				
4	Ergänzung Kleine Erft	22.02.2017	Gl / Wi	16-813
3	Aufmaß Erftkanal	13.02.2017	Grzy/Grzy	16-813
2	Topographieaufmaß	Januar 2017	Grzy/Win	16-813
1	Grundanfertigung	02.01.2017	Ernst	16-813

Maßstab: 1:100

Vermessungsbüro Gläser/Grzybinski
- Lageplan zum Bauantrag - Bestandspläne - Absterkungen - Innenraumaufmaß -
- Ingenieurvermessung - baubegleitende Vermessung - Massenermittlung - Abrechnung -
Kopernikusstr. 13 b
50126 Bergheim
Tel.: 02271-83825-32
Fax: 02271-83825-33

Bildname: ev16-813-Bedburg-Klein-Erft-1-100 | Stand: 09. März 2017 | Auftragsnr.: 16-813